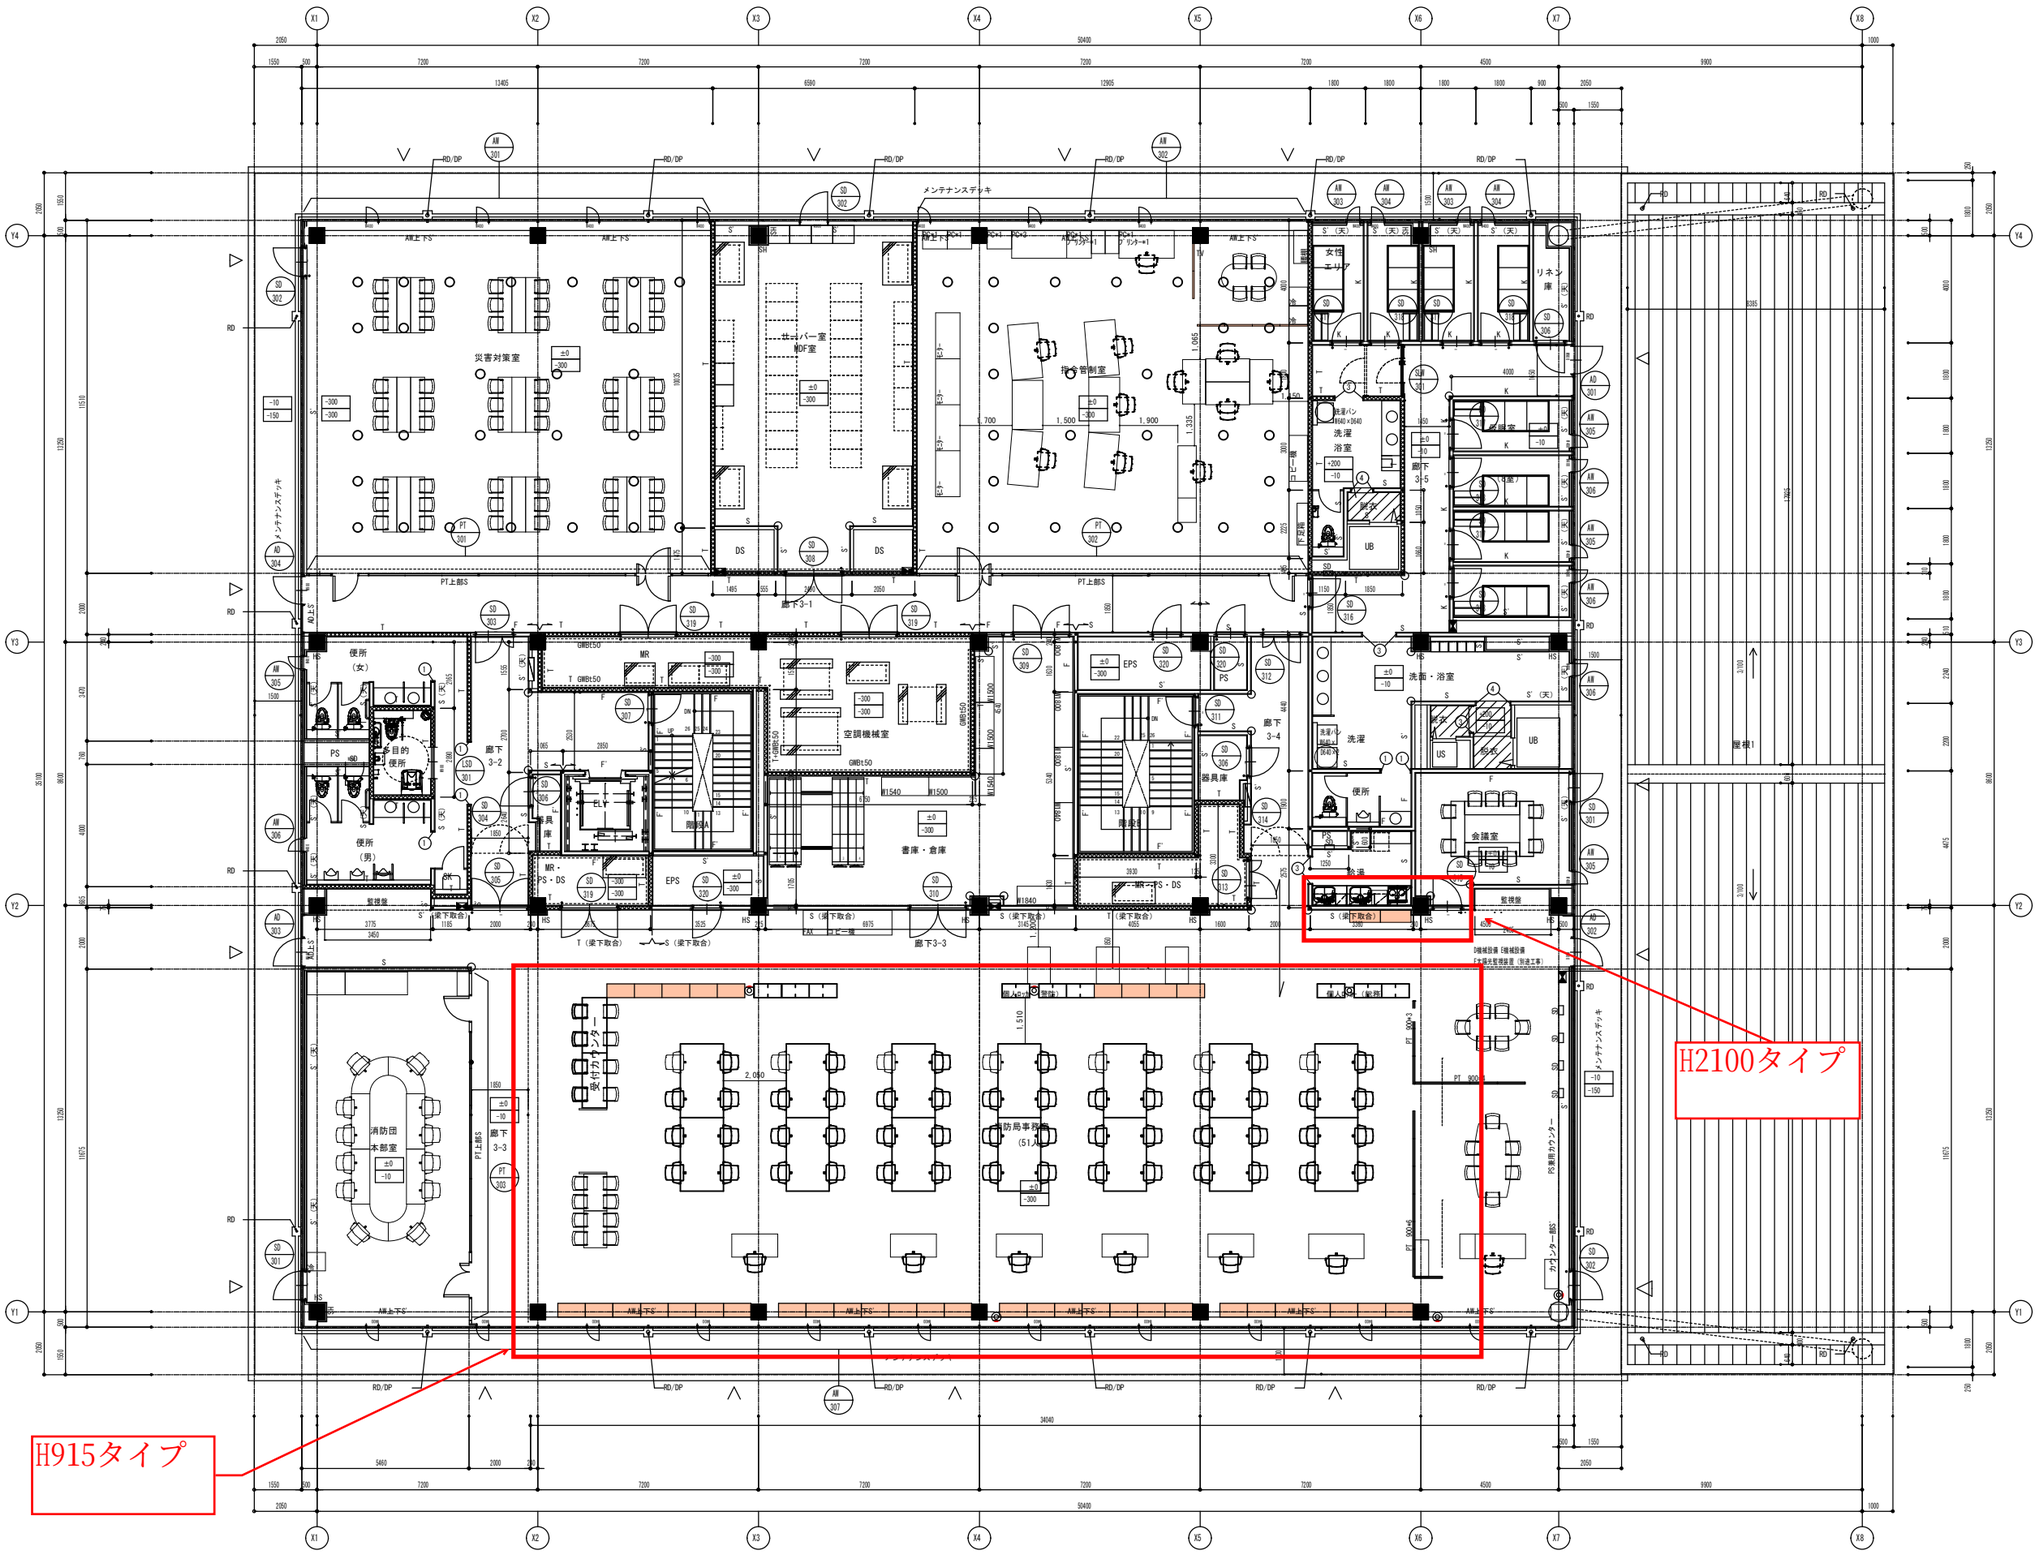

壁種別

一般間仕切　S　：GB-Rt12.5+GB-Rt12.5（両面）
特記なき限り：スラブ～スラブ
S'：片面貼
（天）：天井+100まで、1枚貼
S（梁下取合）：梁下金物スタッド固定

一般遮音仕切　T　：GB-Ft12.5+GB-Ft12.5（両面）
+スタッド65型（チドリ）
グラスウール24kg/㎥充填
特記なき限り：スラブ～スラブ
T（梁下取合）：梁下金物スタッド固定

遮音間仕切　K　：GB-Ft12.5+GB-R-Ht9.5（両面）
+スタッド65型（チドリ）
グラスウール24kg/㎥充填
特記なき限り：スラブ～スラブ

耐火間仕切　F　：GB-Ft12.5+GB-R-Ht9.5（両面）
特記なき限り：スラブ～スラブ

片面耐火間仕切F'　：GB-Ft21+t21（片面）
特記なき限り：スラブ～スラブ

柱GB-R貼り　HS　：柱まわり50下地＋GB-Ft12.5
独立柱を除く設置
柱-梁取合部フランジ入隅まで
直天井部までボード仕上施工

凡例

FL仕上レベル　特記なきはFL±0
SLレベル　特記なきはFL-10

屋内消火栓+消火器ボックス組込+非常ベル（設備工事）
消火器ボックス　壁埋込型
消火器　床置型

誘導鈑（点状）　誘導鈑（線状）
機械基礎
側溝：SUSグレーチング蓋
細目　ノンスリップタイプ（Wは各所に示す）
雨水一次桝
RC立上り H200を示す（3階は H300）
設備基礎を示す

OAフロア空調範囲を示す　OAフロア内区画（LGS下地+GB-Rt12.5+9.5両面）
OAフロアを示す　H≦OAフロア高さに準じる
置床設置範囲を示す　OAフロア空調なし　コーナーガードA　01 3
床ふく射空調範囲を示す　コーナーガードB　01 3
鋼製床A・B　区分けは仕上表による　①一方枠 特記無きH=OH　01 4
③三方枠 特記無きH=OH、W900　01 4
④四方枠 特記無きH=OH、W900　01 4
SD　SD-001
SD　鋼製床A・B（単独）

完成図	確認	株式会社久米設計	監理総括者 ＊＊ ＊＊	訂正	財・乱	久米・岩切特定委託業務共同企業体	日付	2024年3月31日	一級建築士 登録番号 266768号 野原啓司	宮崎市建設部建築住宅課	課長	補佐	係長	係員	件名	宮崎市消防局・北消防署新庁舎棟新築工事	設計番号	0210094
竣工 20**年**月**日		株式会社久米設計	監理担当者 ＊＊ ＊＊		財・乱		作成	野原啓司	構造設計一級建築士 登録番号 0000号 構造確認者						図面名	矛盾詳細図（3）	縮尺	A1判 1/ 000 A3判 1/ 000	図面番号	A- 000
		株式会社＊＊＊＊	現場代理人 ＊＊ ＊＊		財・乱		担当	大城達郎、鈴木崇文、嶋田充志	設備関係規定に適合することを確認した者：									
					財・乱				設備設計一級建築士 建築士証交付番号 第0000号 設備確認者									
					財・乱													